




給水装置完成図

川崎市

平面図 1/100

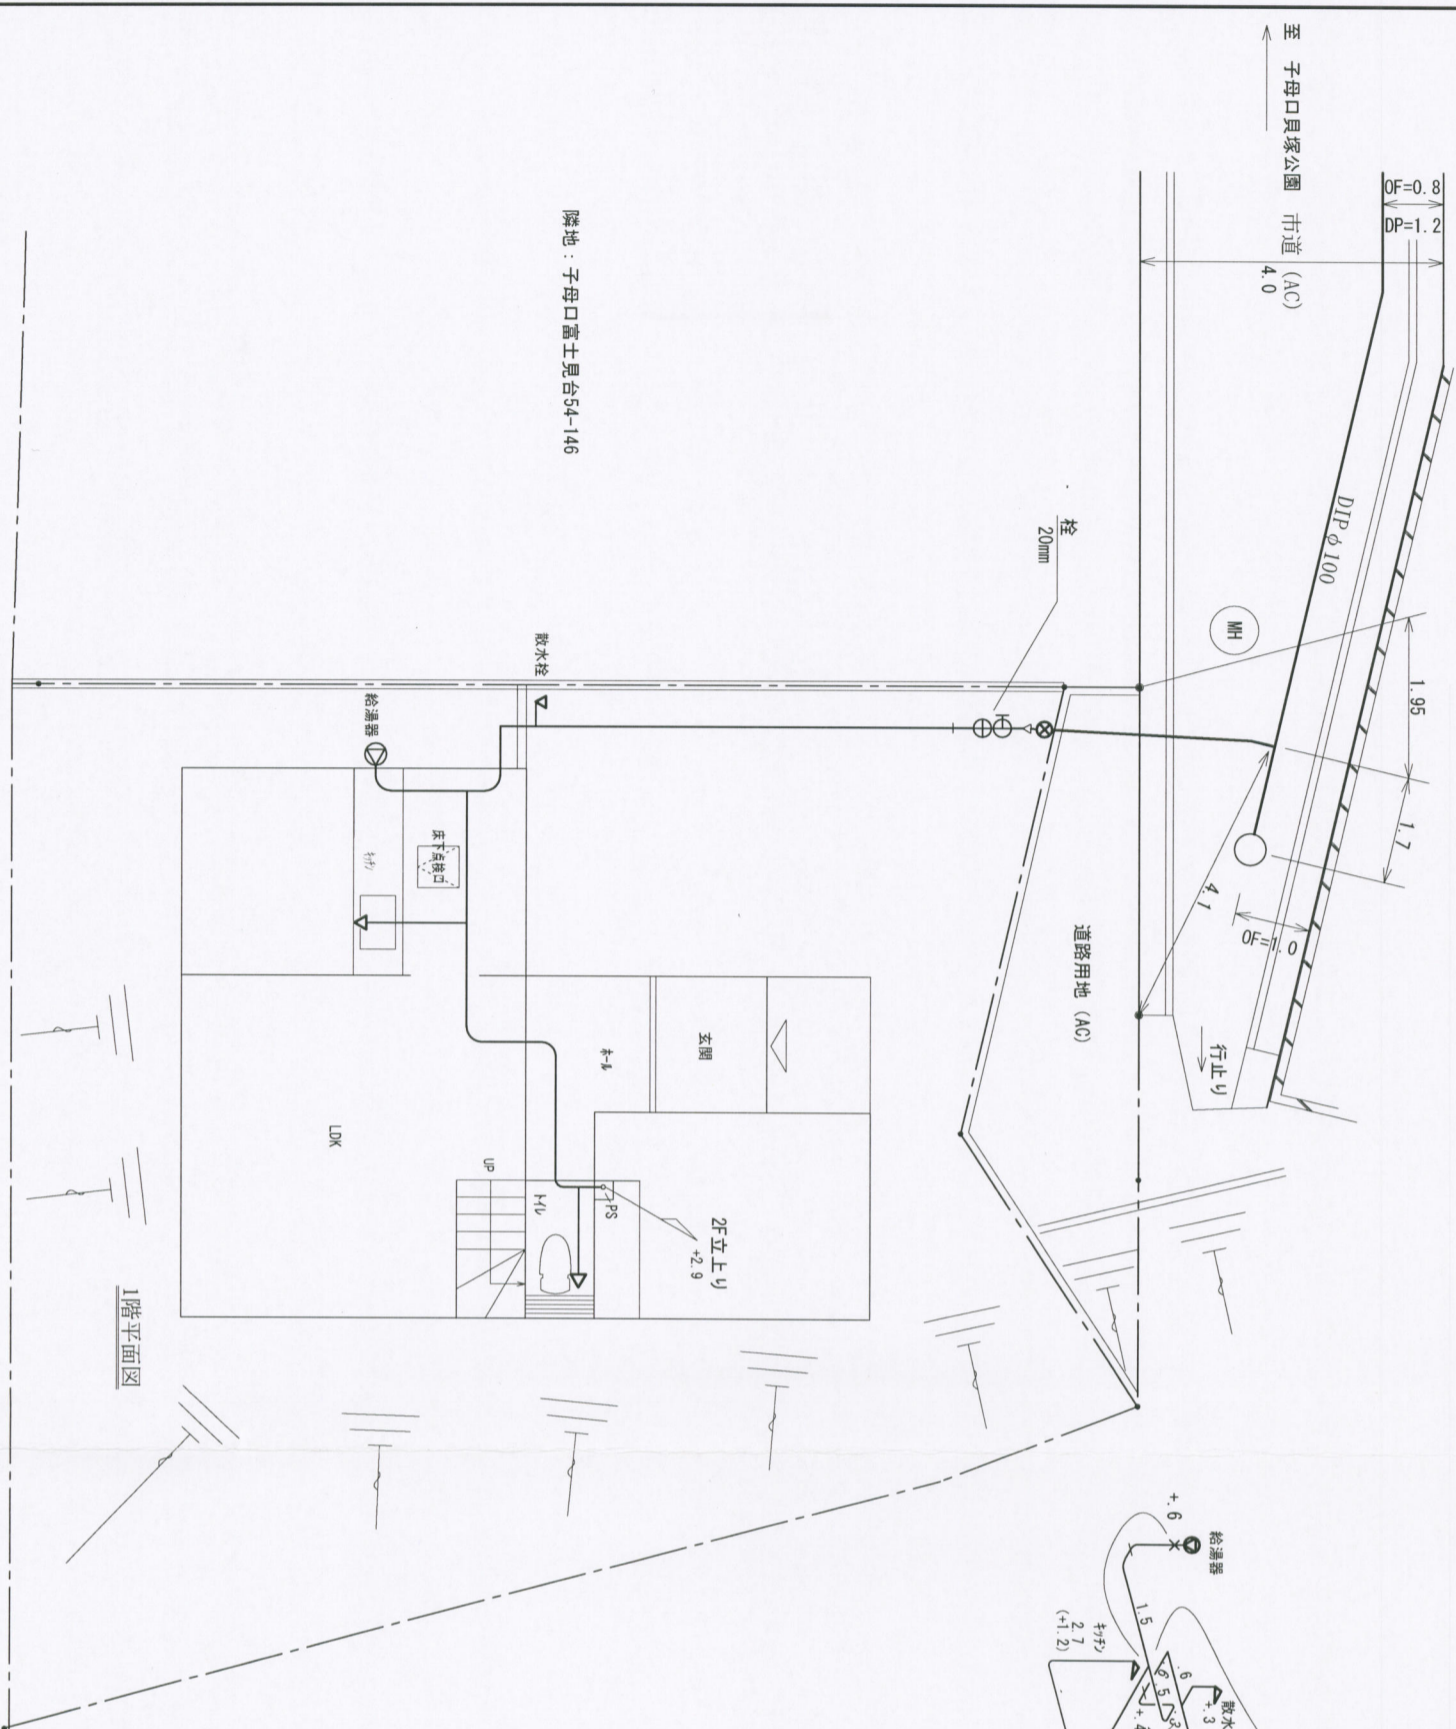

透視図

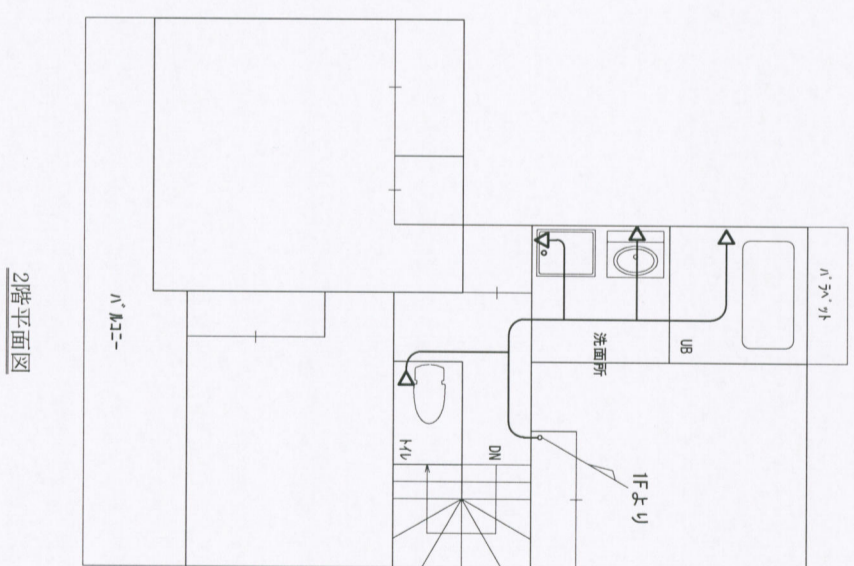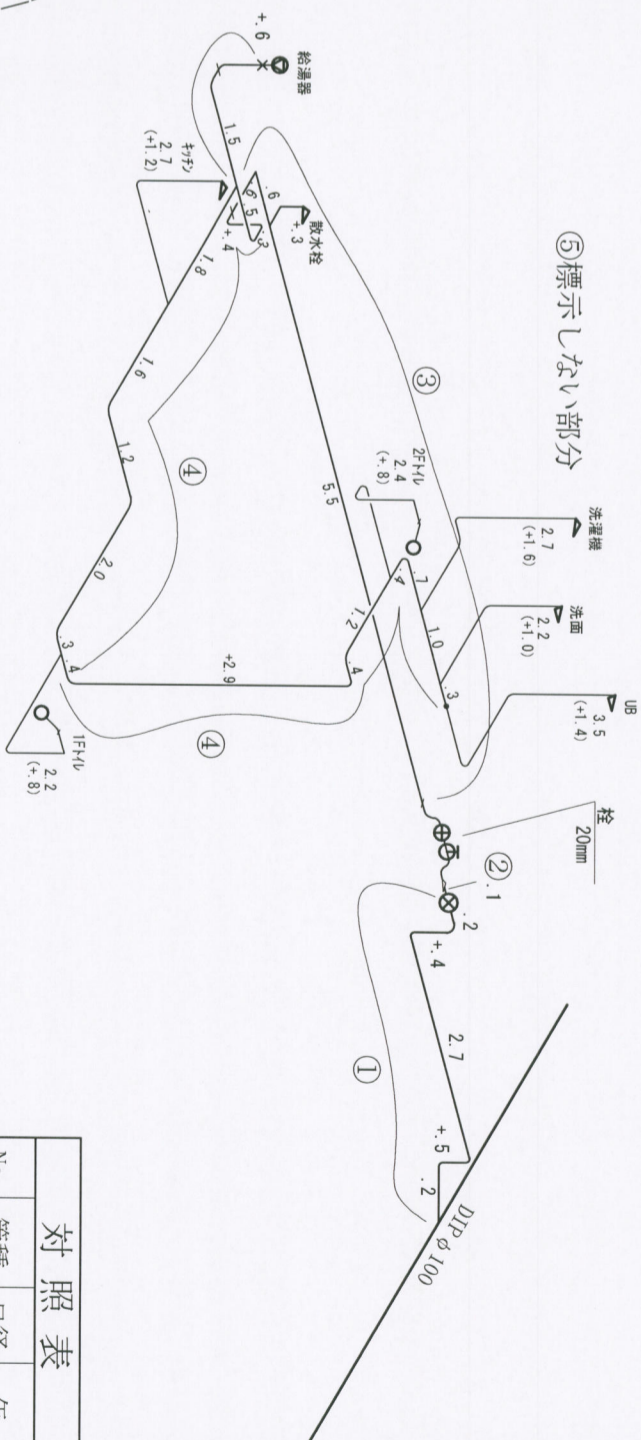

1階平面図

2階平面図

対照表

No.	管種	口径	年
①	C-SUS	25	
②	HVP	25	
③	HVP	20	
④	XPEP	16	
⑤	XPEP	13	

水栓及び線番号	工事場所	給水方式	工事種別	申込者	指定工事業者	完成日	特記事項
		<input type="checkbox"/> 直結増圧式 <input type="checkbox"/> 特別直結式 <input type="checkbox"/> 受水層式					
他の給水装置からの分岐	<input type="checkbox"/> 検番 <input type="checkbox"/> 幹線	<input type="checkbox"/> 2階	工事履歴				