


受付NO	申込者名	申込者住所	工事事業者名	工事種別	新設	管路図面番号	久留和20・25	太田和調整池
台帳区分	メーター設置 年月日	使用者又は施設名	設置場所	申込年月日	工事番号	案内図 西部版 21年度 38頁E・F-1番 申込地		

平面図 1/150

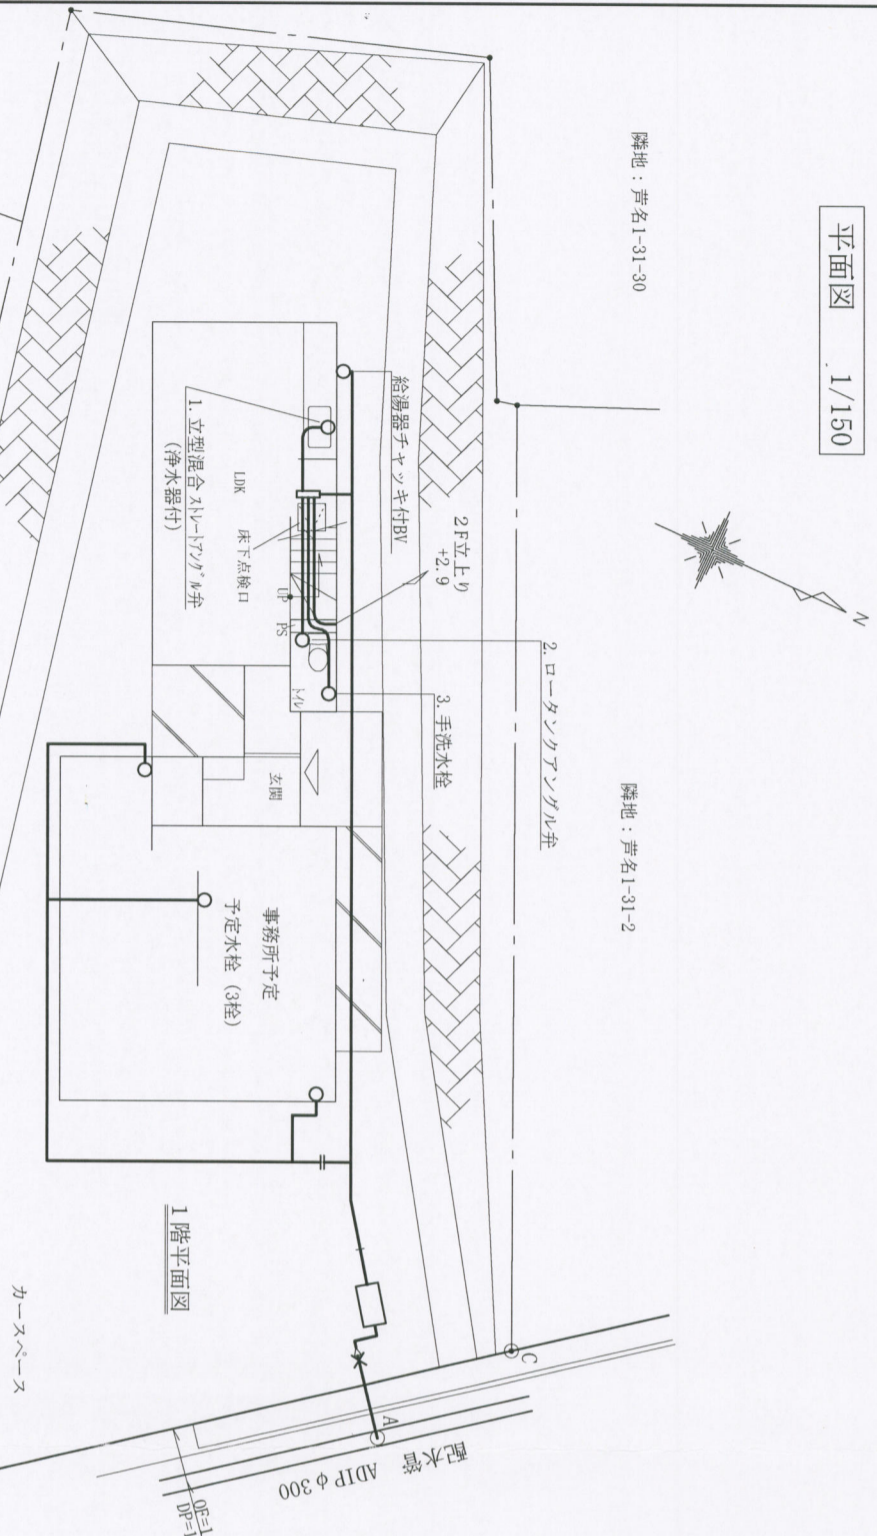


CPFP  
 in φ20 × 1  
 φ20 × 3 (事務所用)  
 out φ20 × 1 (2Fへツタター)  
 φ13 × 7



居住部分

工法	ツタター工法
品名	給湯器

ツタター位置: 1F 階段下収納  
 ツタター (GT-2450SAMX)

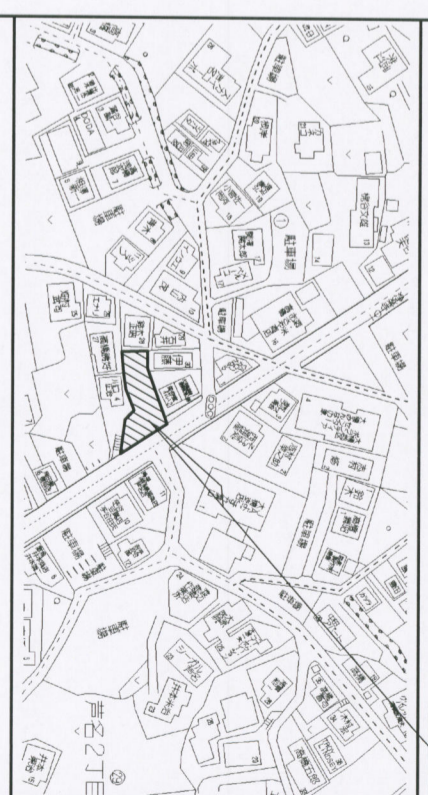

# 横須賀市

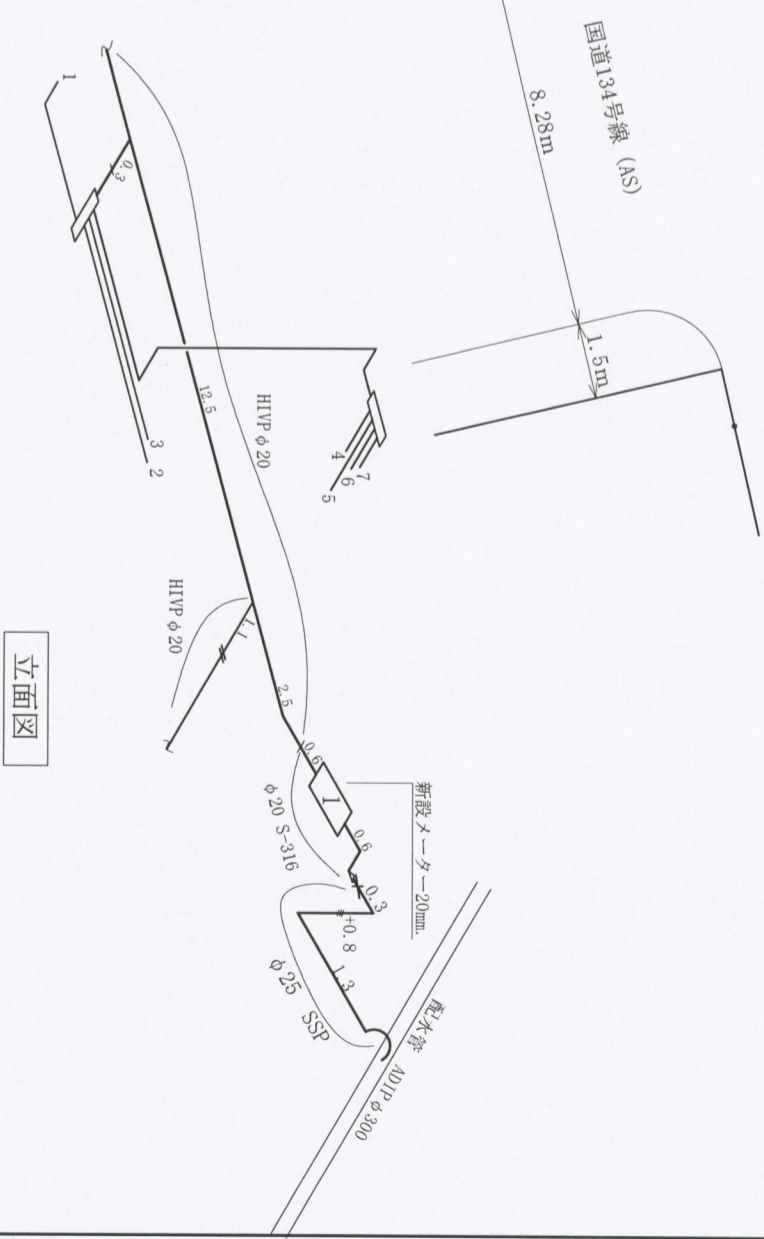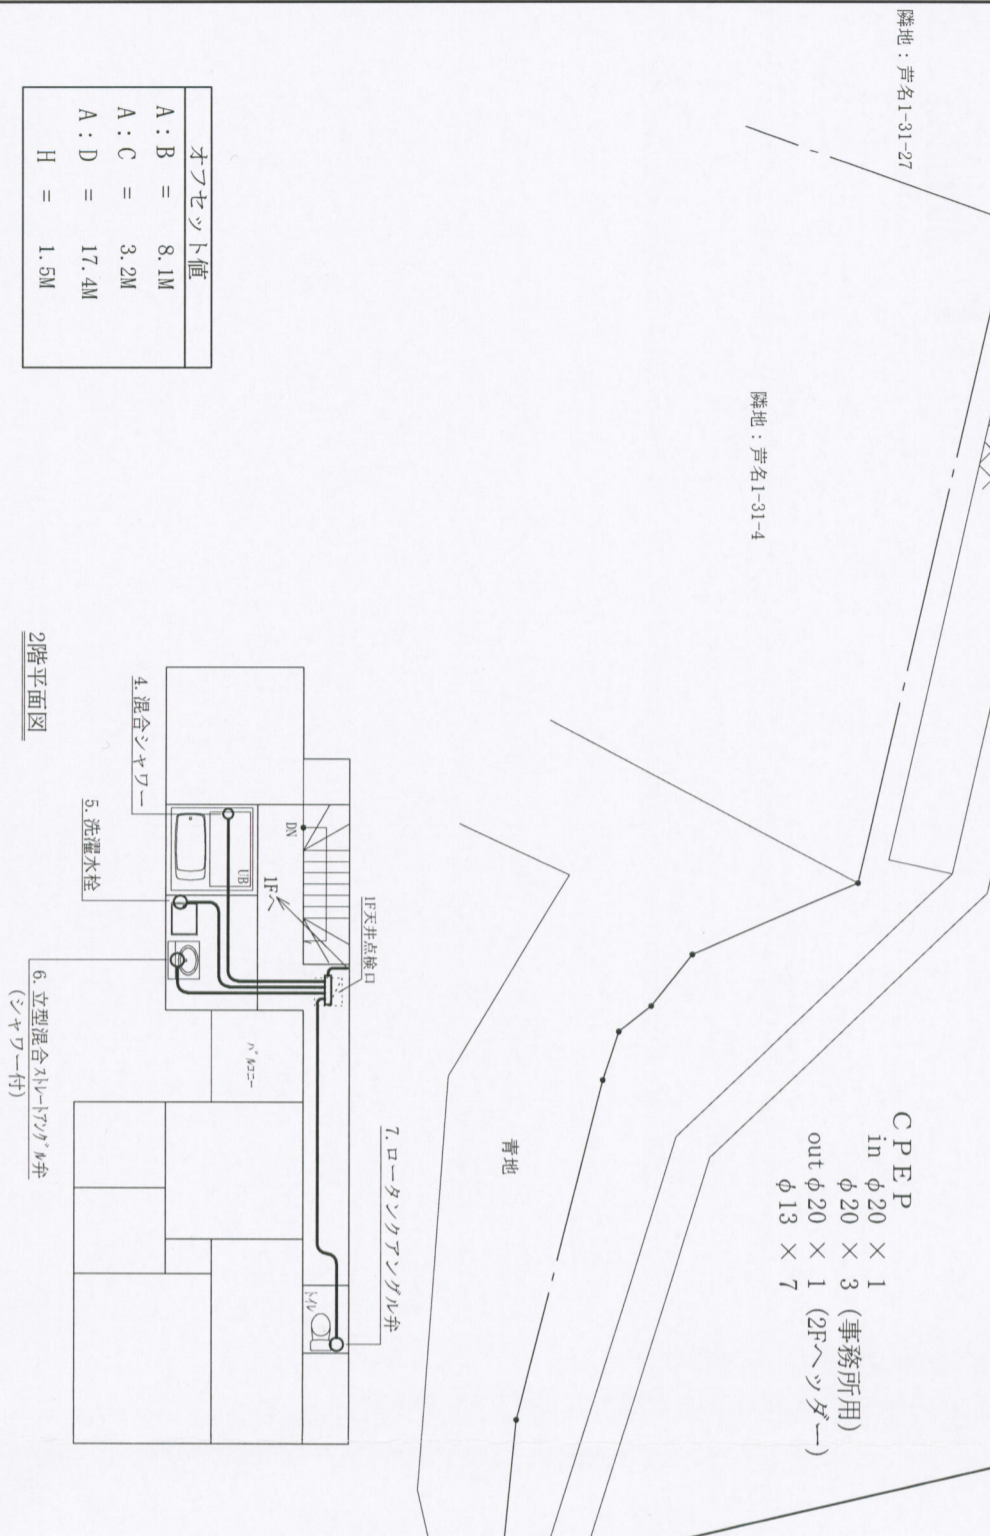

オフセット値

A : B =	8.1M
A : C =	3.2M
A : D =	17.4M
H =	1.5M

竣工図