

完成図 平面 図 (排水設備設置図)


縮尺 S=1/100

排水面積 141.17 m²

建物面積 50.30 m²

申請地：川崎市麻生区白鳥1丁目1- (10号棟)

※汚水主管・・・管種管径はVUφ100, 勾配は2%
 ※雨水主管・・・管種管径はVUφ100
 記入なき勾配は2%

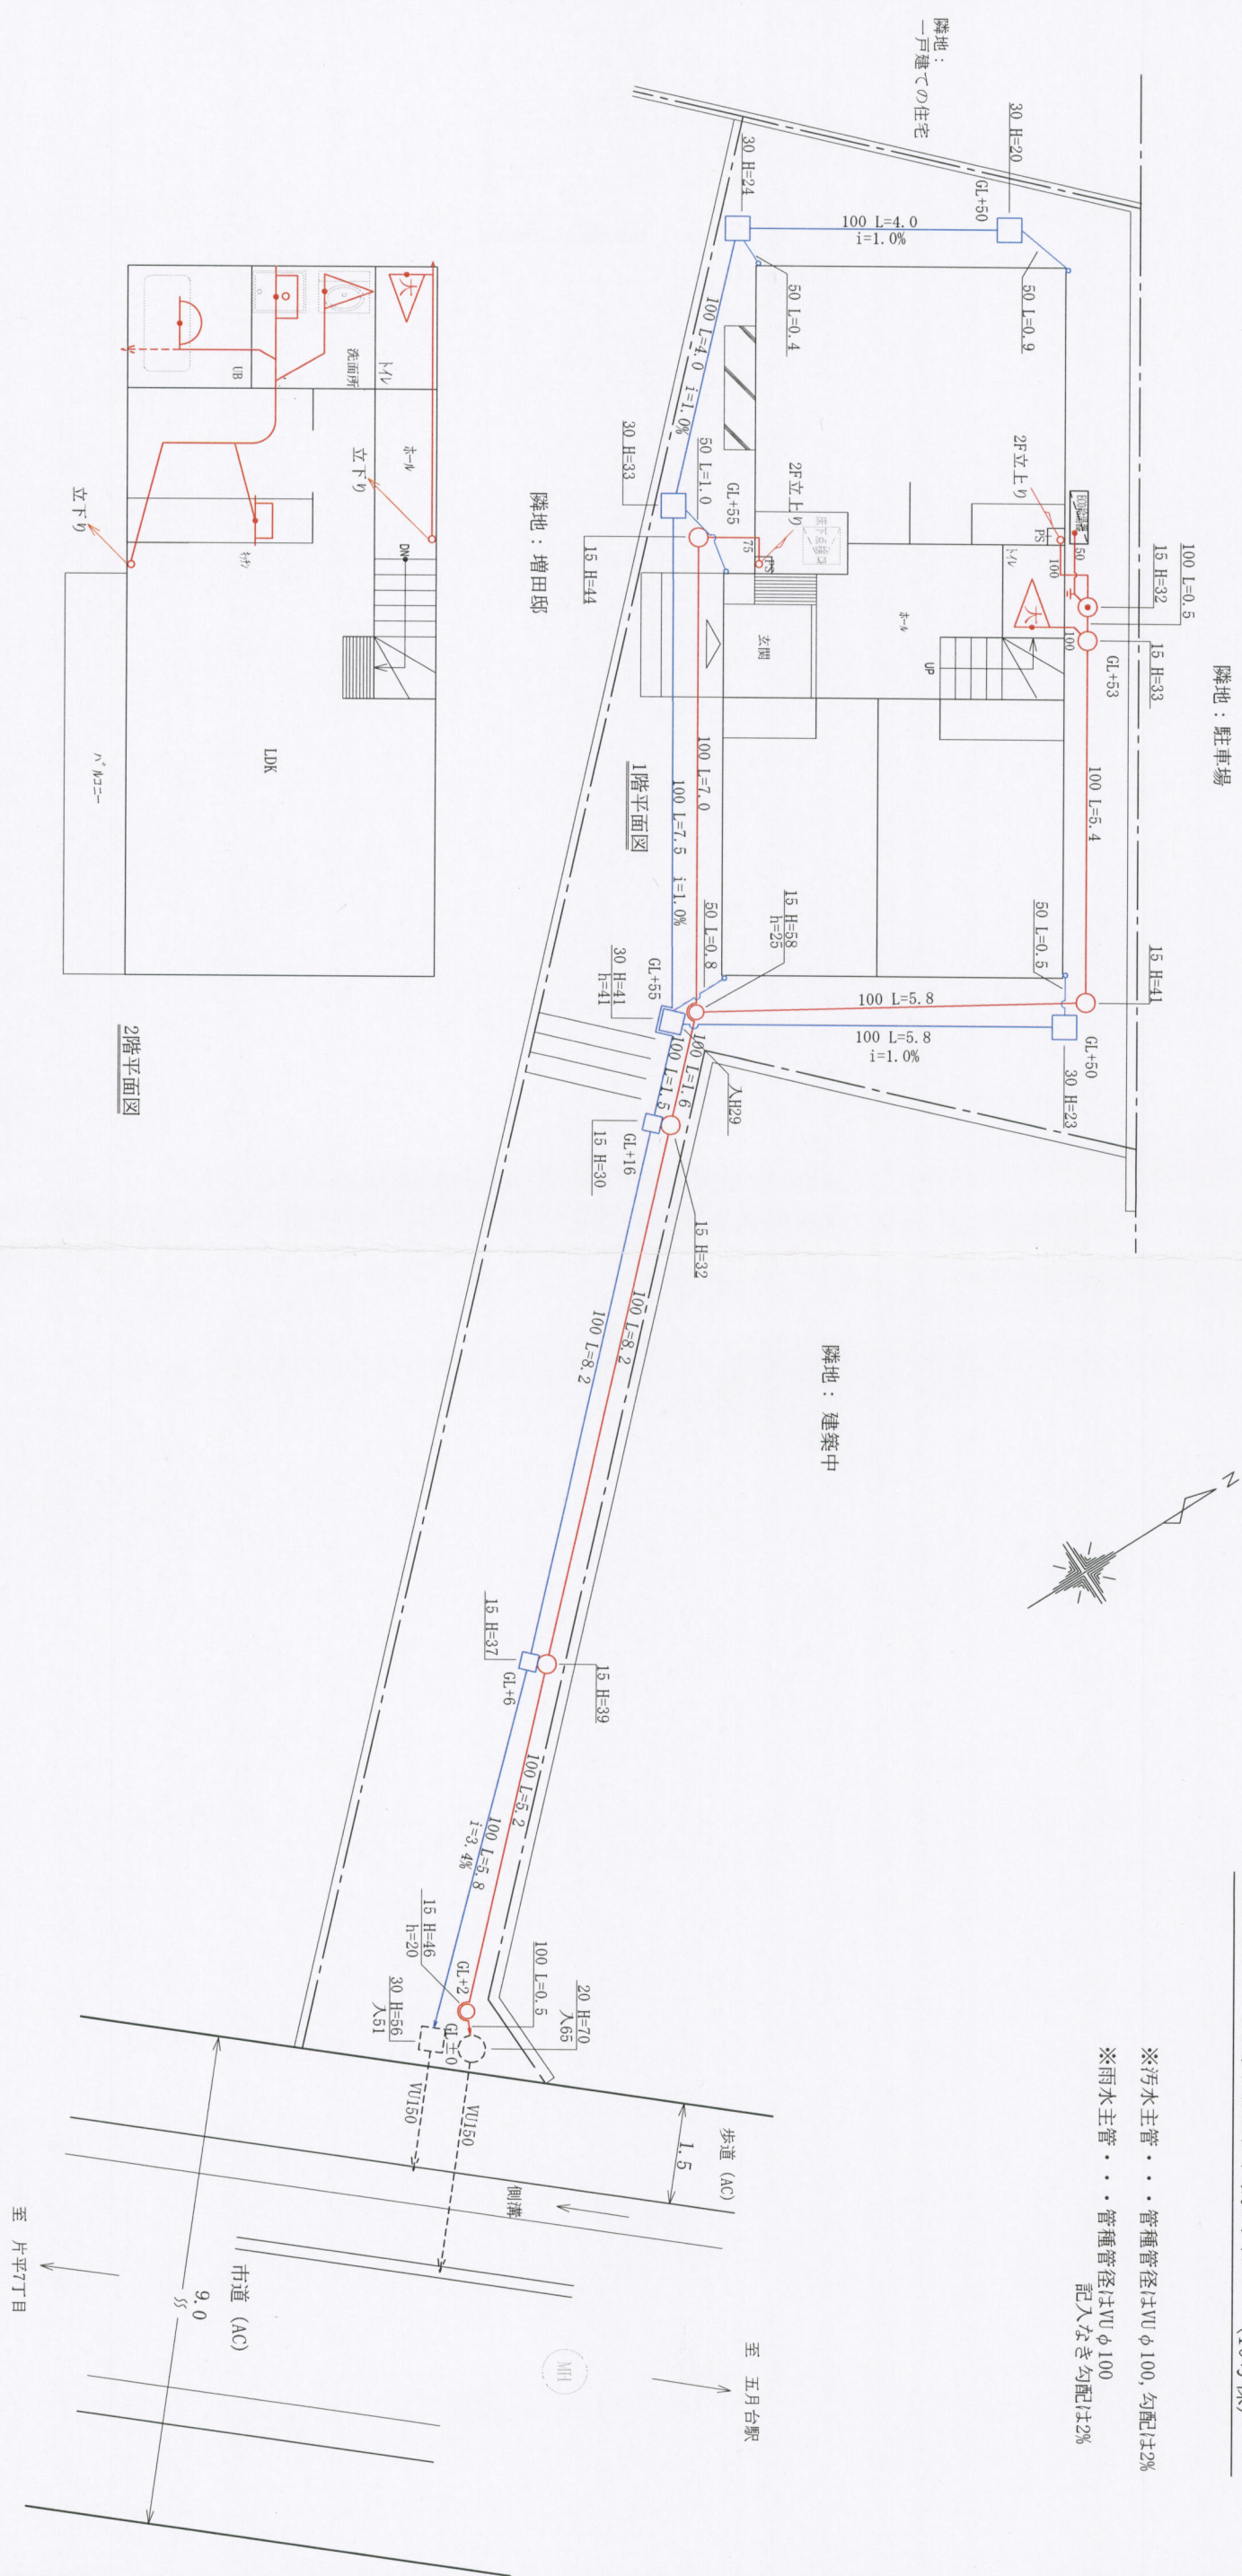

凡例	名称	記号	名称	記号	名称	記号	名称	記号	名称	記号	名称	記号
境界線	雨水ます・マンホール	—	低部有孔ます・マンホール	○	雨水立て管	→(赤)	小便器	△小	床排水等	⊗		
建物外周	既設雨水ます・マンホール	—	トラップます	○(黒)	雨水排水管	→(青)	手洗器・洗面器	△	ます	—	H	
側溝	既設雨水ます・マンホール	—	トラップ	□(黒)	既設排水管	→(黒)	流し類	△	寸深	—	L	
汚水ます・マンホール	ボンプます・マンホール	○(赤)	掃除口	□	汚水立て管	→(赤)	浴場・バス	△	延長	—		