
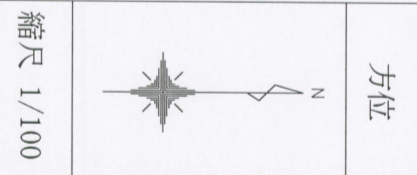
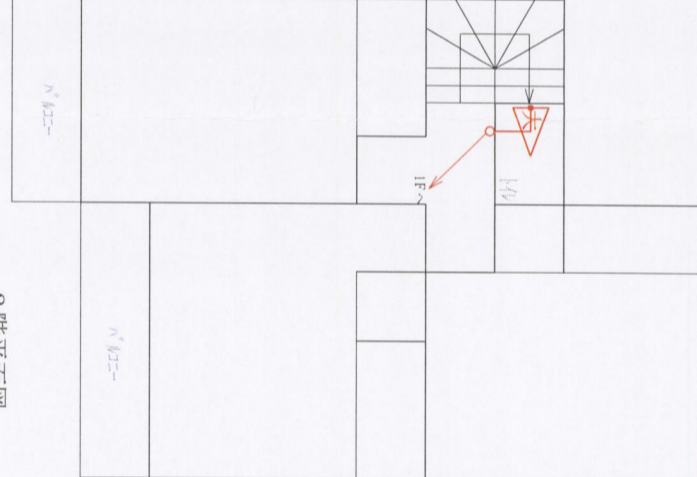


# 三浦市


- 汚水樹 φ150  
主管 φ100VU 勾配2/100
- ⊗ 雨水浸透樹 φ300  
主管 φ100VU

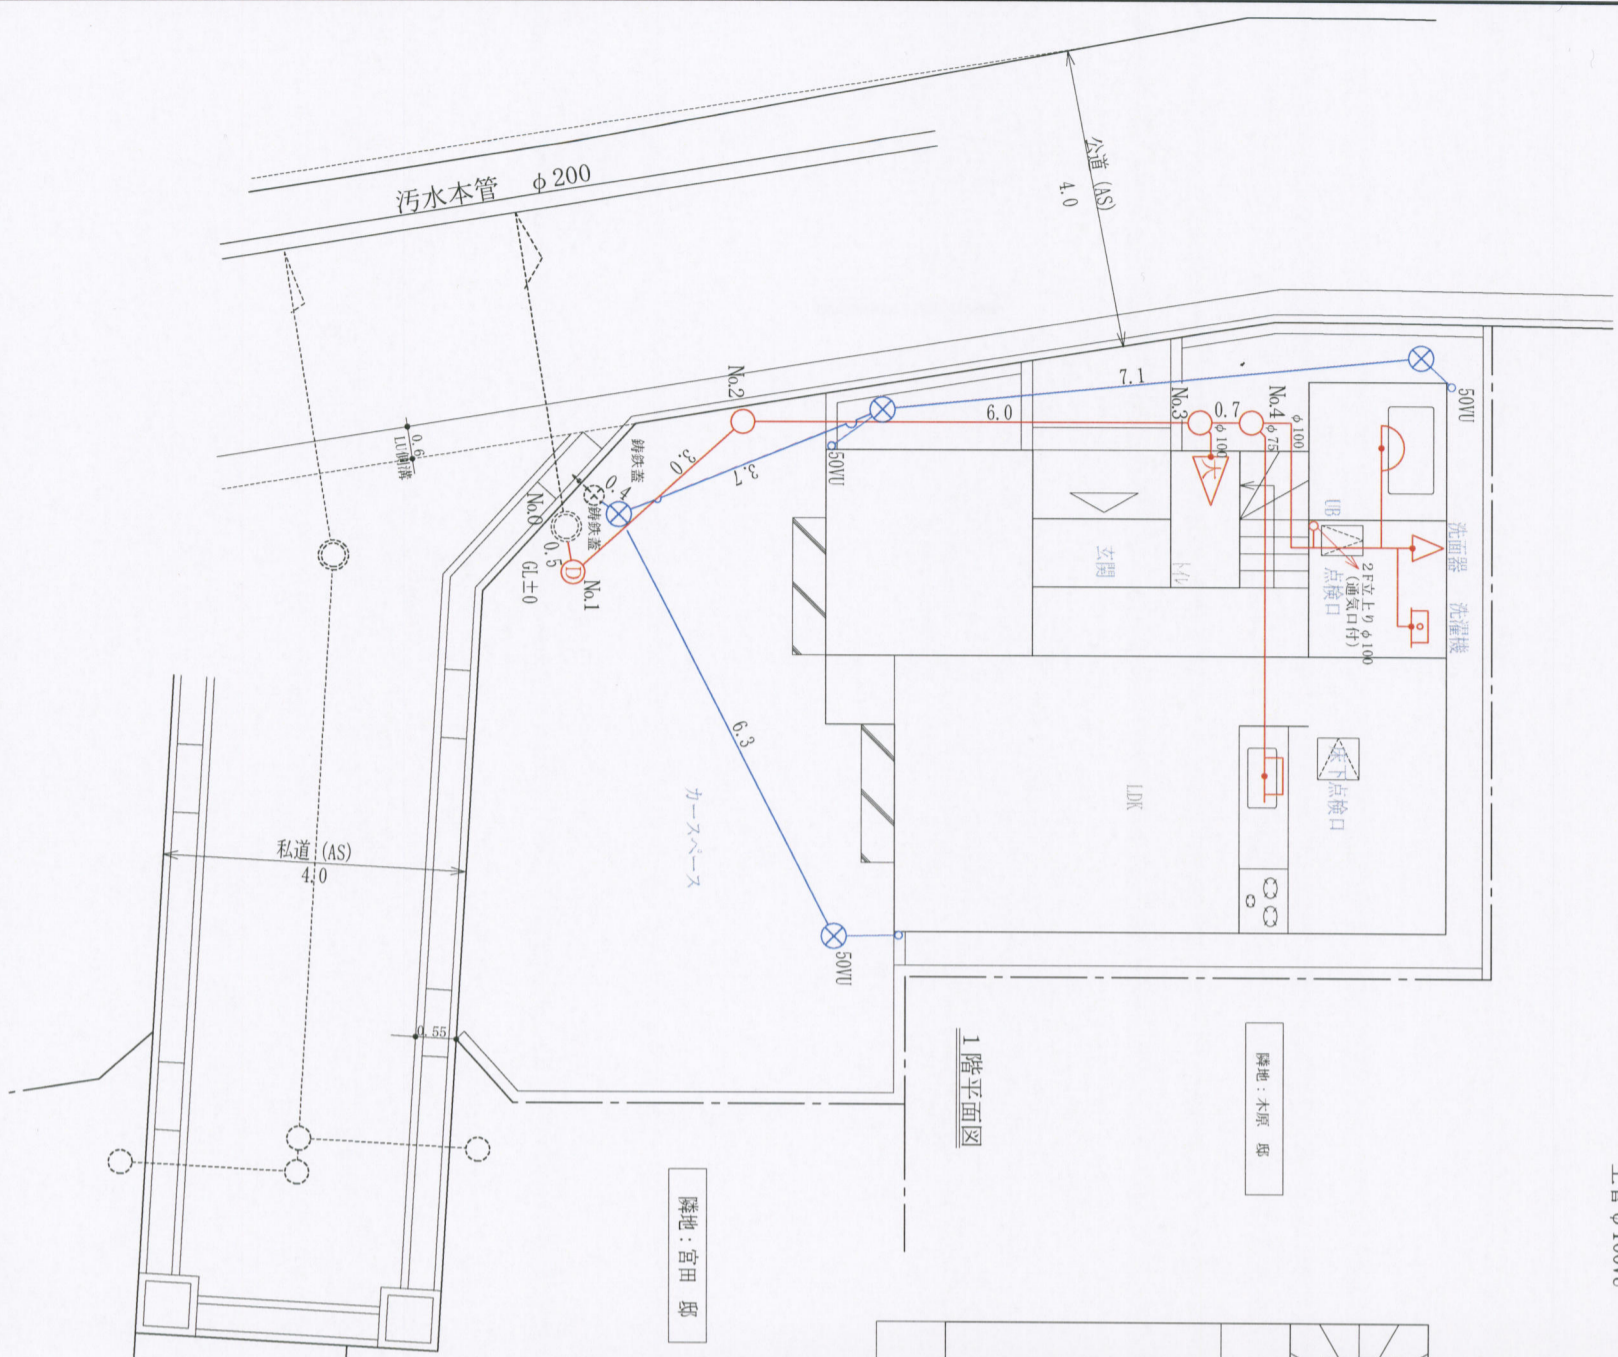

寸明細表

	M	mm.	mm.
No.0 公共樹 φ300 防護蓋	H=1170	GL=±0	
No.1 中間φ100-150ノロツテ蓋0.5	H=560/1110	GL=±0	
No.2 中間φ100-150	3.0 H=490	GL=-10	
No.3 合流φ100-150 段差付	6.0 H=340	GL=-40	
No.4 合流φ100-150	0.7 H=300	GL=-30	

## 竣工図

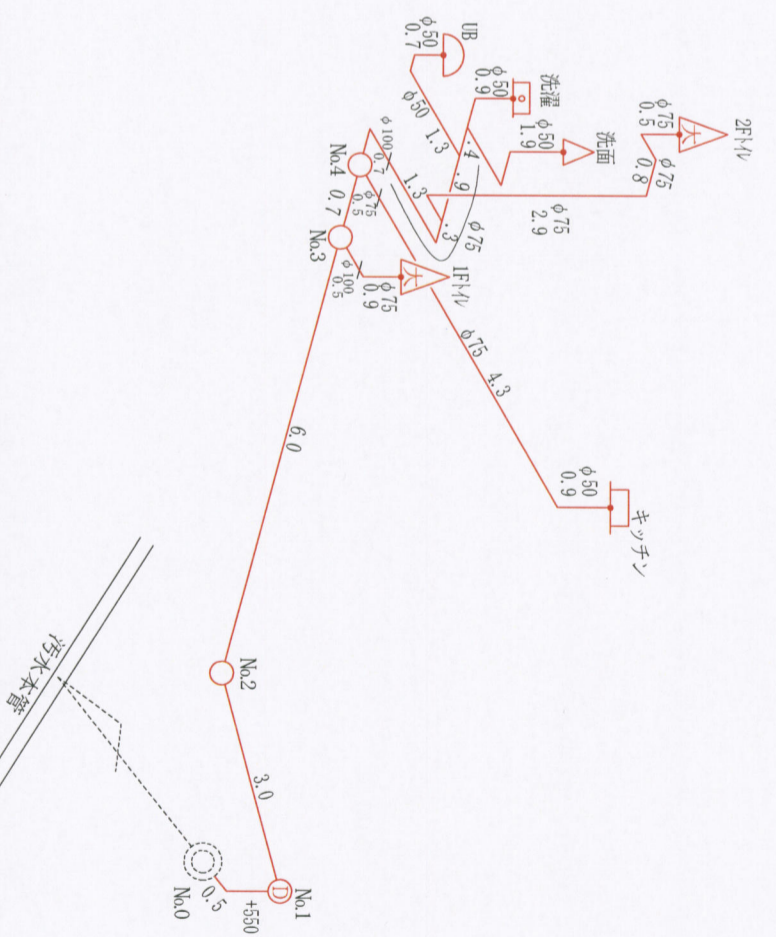

竣工日	工事店名	申請者住所	設置場所
	責任技術者名	申請者名	三浦市
(3号棟)			