
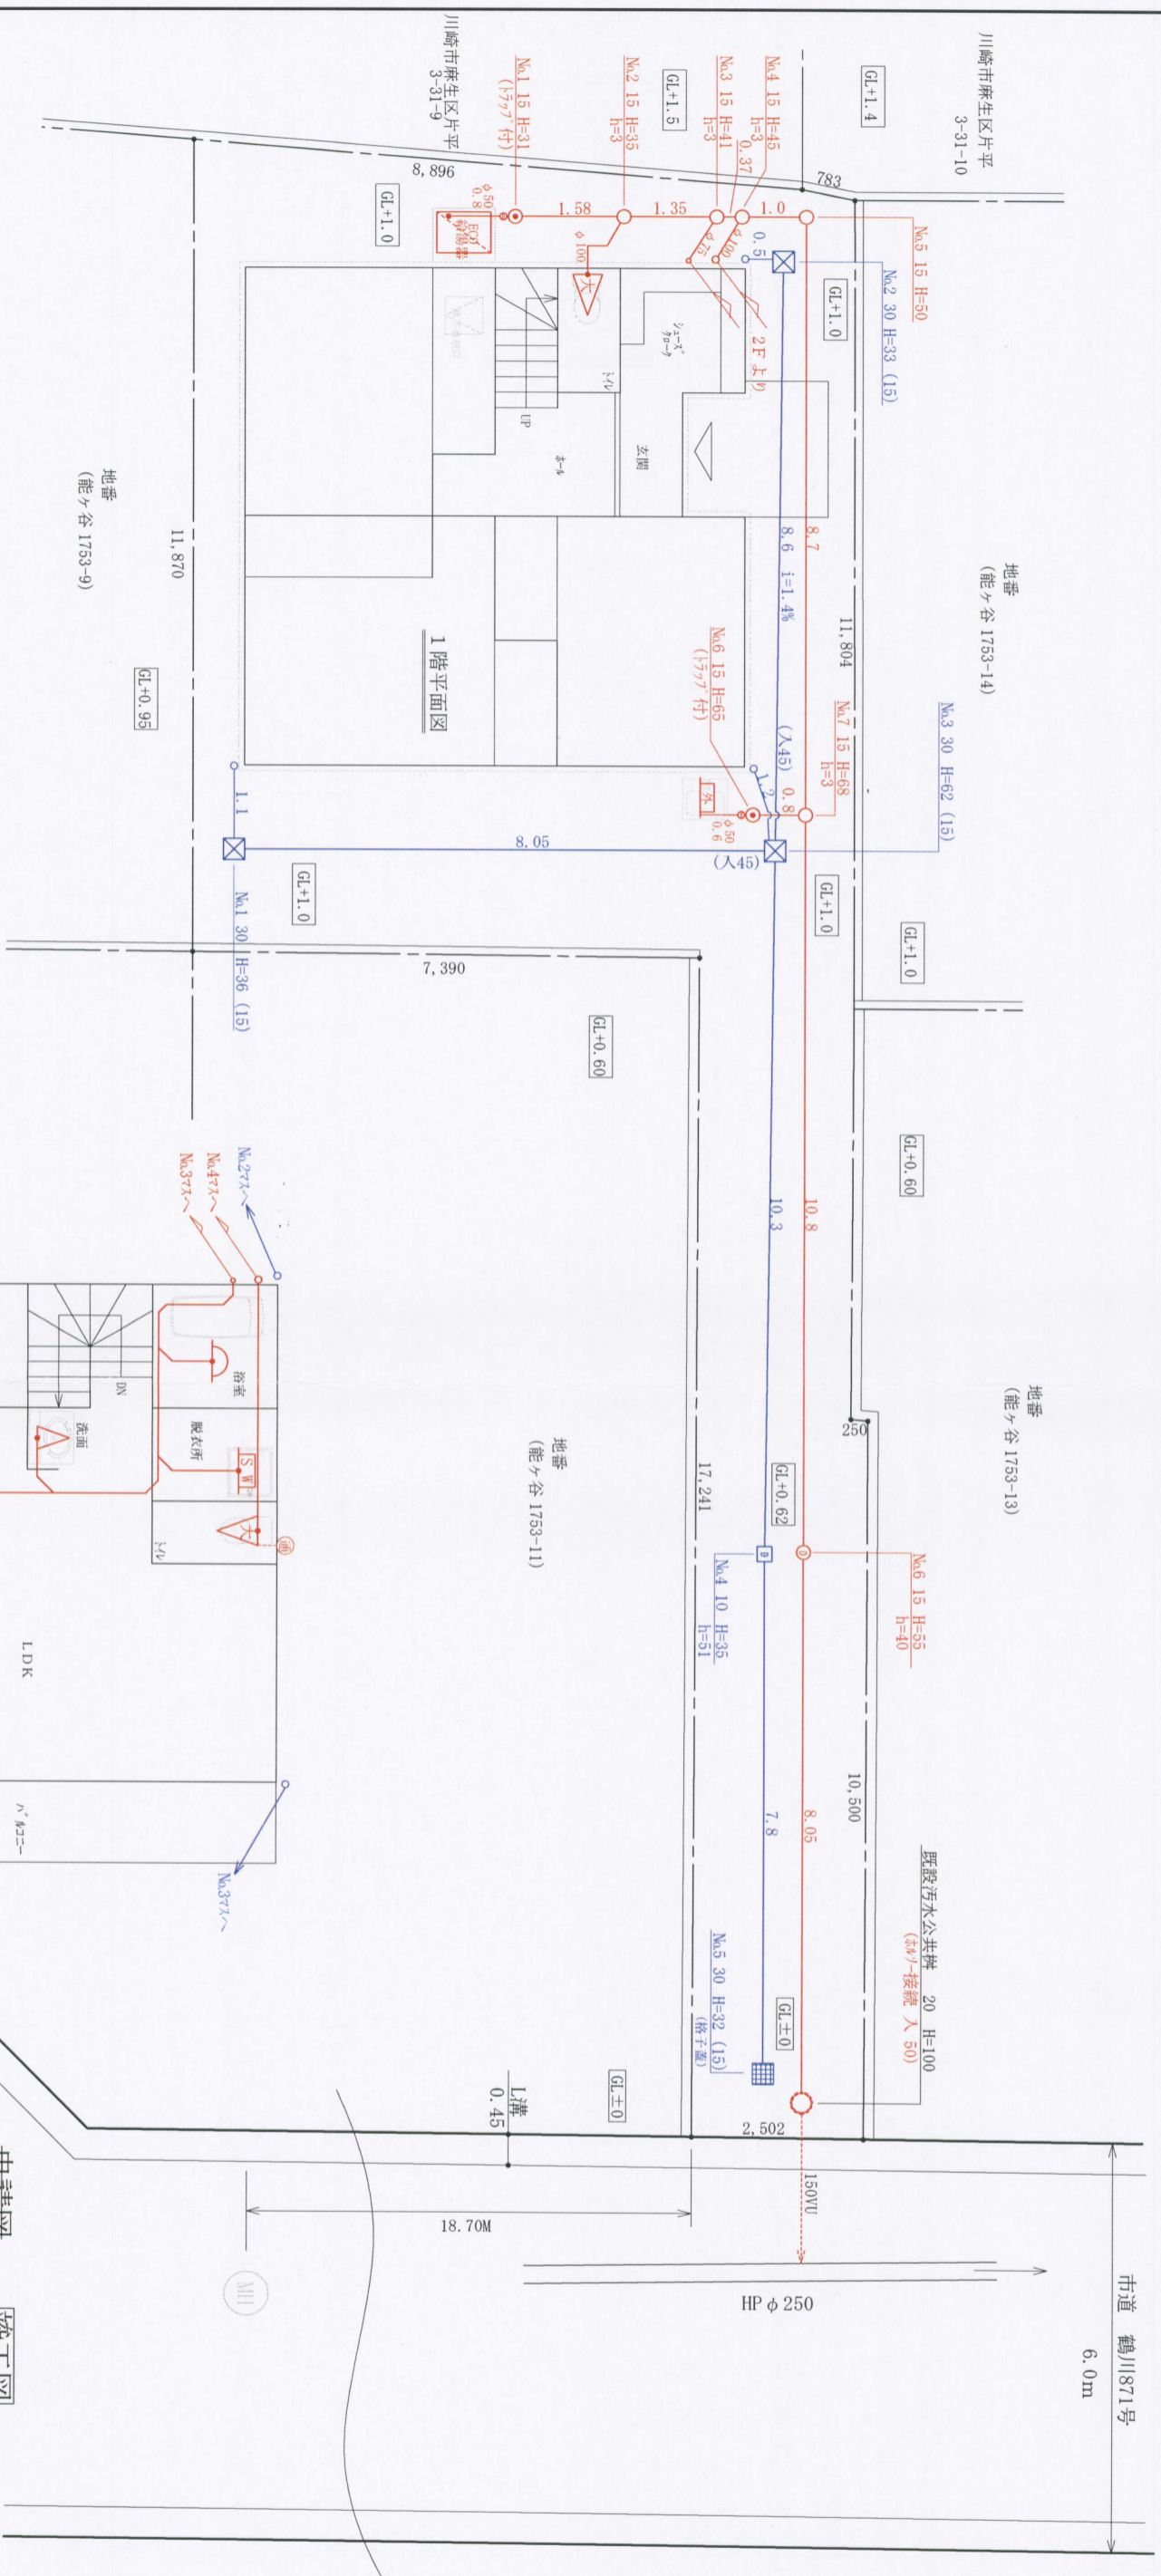


# 町田市

※ 図中に表示のないものは下記の通りとします。

污水管内径	15	污水技管	75VU 100VU
污水メイン管	100VU 2%	雨水管内径	雨水桶 50VU
雨水管内径	30	雨水メイン管	100VU 1%
雨水メイン管	100VU 1%	地盤高	M

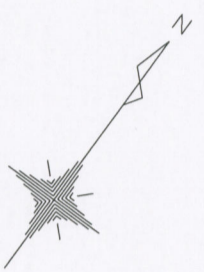

申請図 竣工図

申請地	町田市能ヶ谷
申請者	
指定工事店名	
責任技術者	
図名	排水計画平面図 S-1/100