



排水設備等工事竣工図面

工事店名称	住所
設置場所	申請者 氏名
受付番号	許可番号

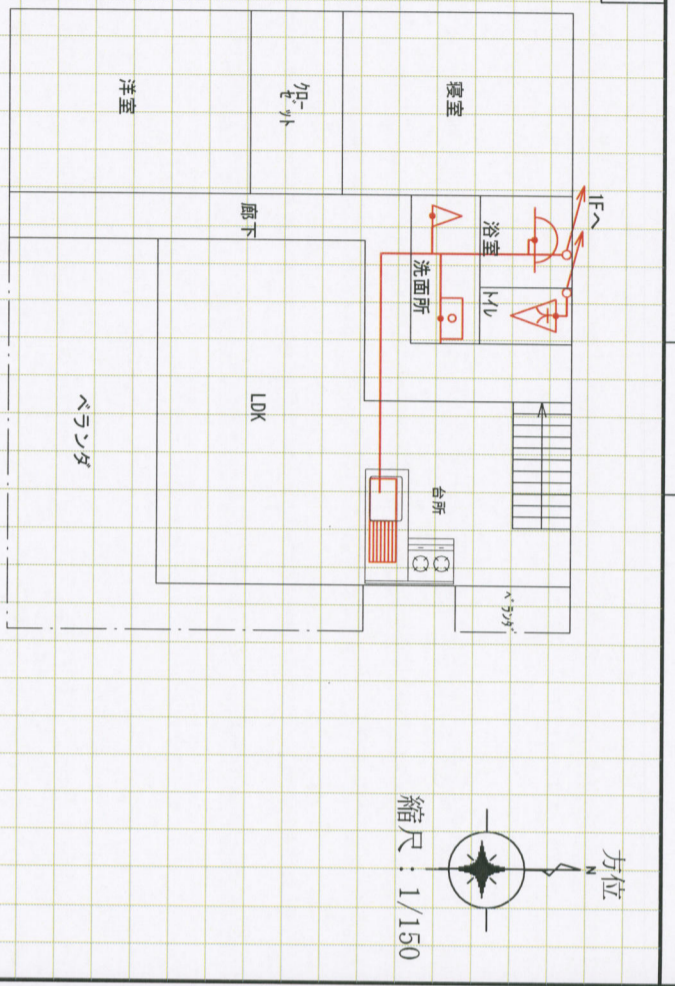

※勾配は2%とする。

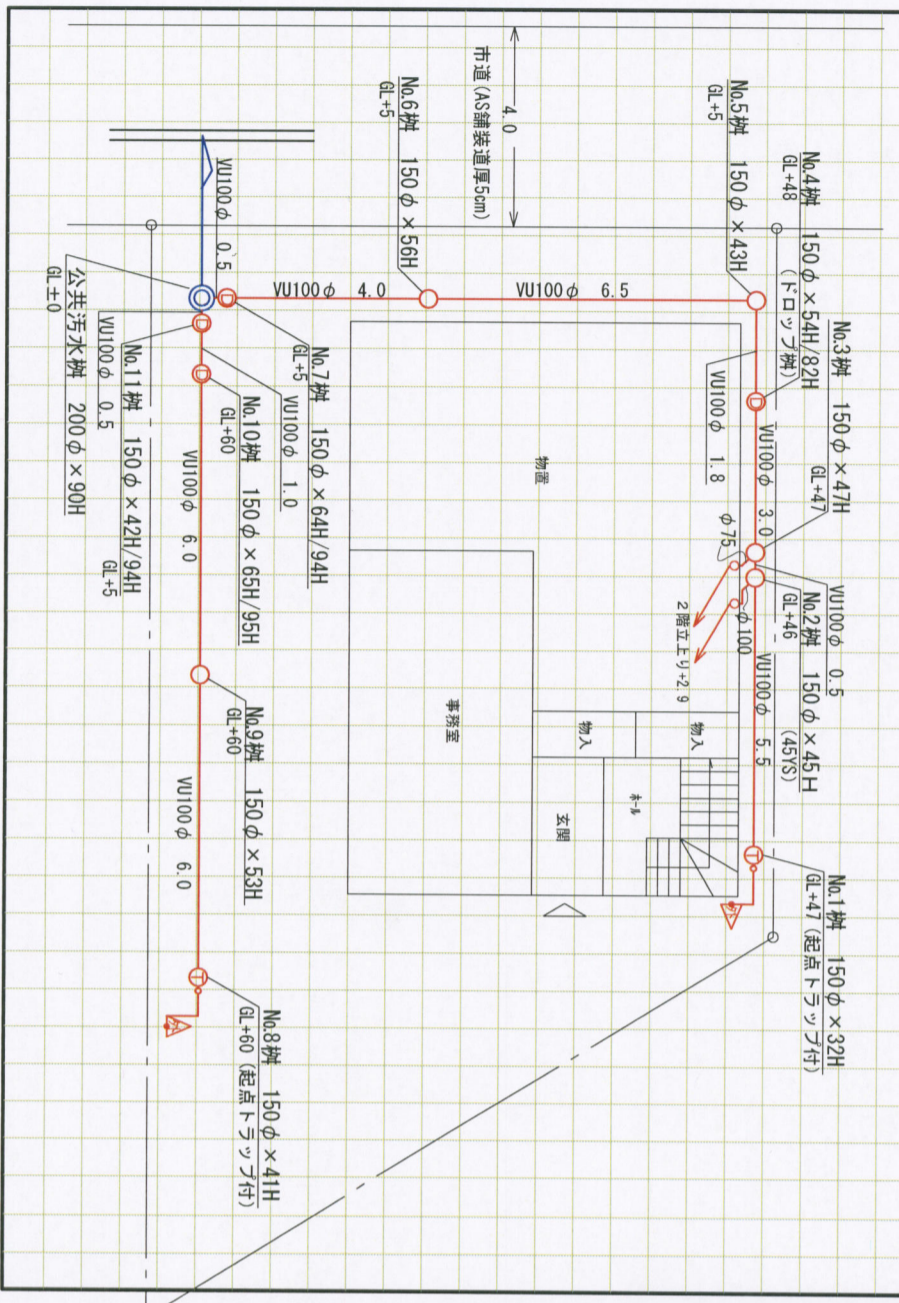

立面図

縮尺: 1/100

